109

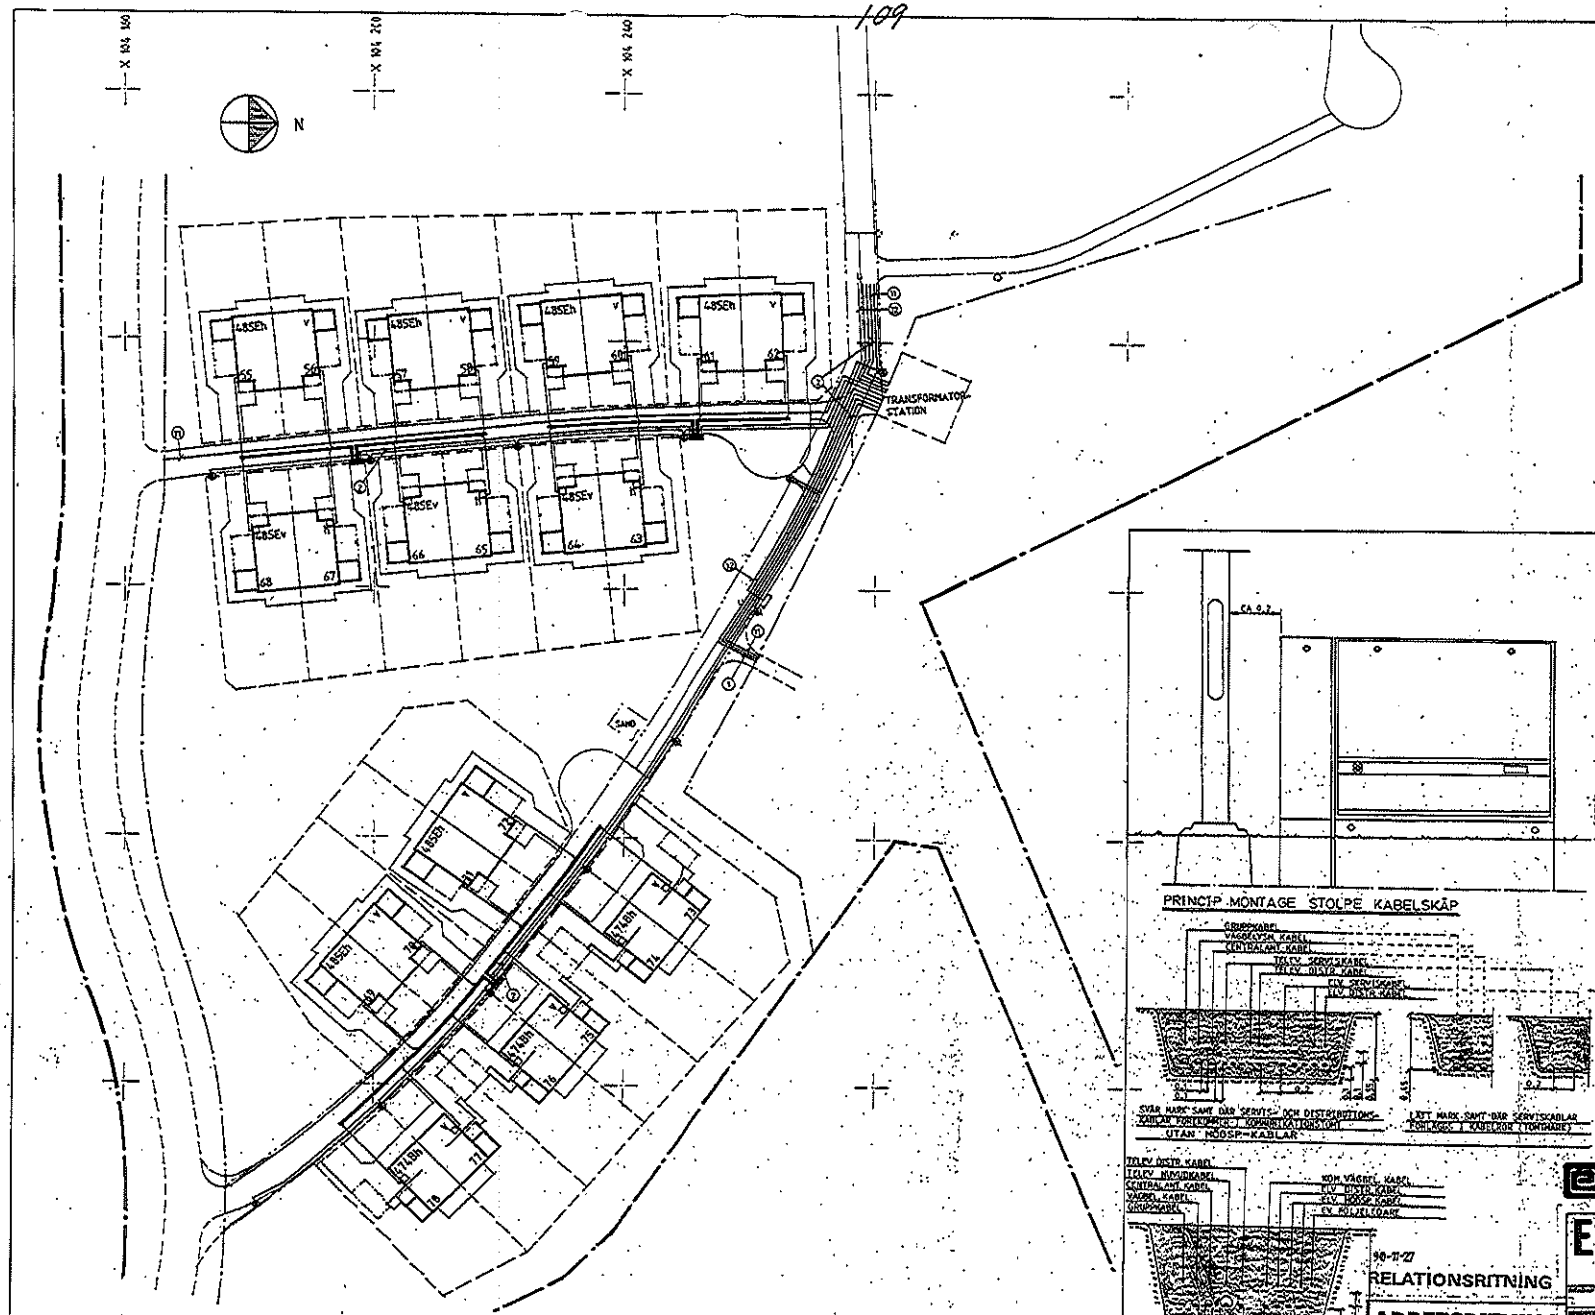

FÖRKLARINGAR : 109

SCHAKT FÖR FUNDAMENT OCH LEDNINGAR I MARK

ME UTFÖR ALL SCHAKT, LEDNINGSBÄDD, TILLÄGGSFYLLNING OCH SKYDDSFYLLNING.

NEDLÄGGNINGSDJUP FÖR LEDNINGAR, 0,45 M. LEDNINGSBÄDD ENL. EBR-STANDARD 0,1M SCHAKTDJUP DÄR BÄDD KRÄVS. ALLTSÅ 0,55 M. OM EJ ANNAT ANGES.

DÄR ELVERKETS DISTRIBUTIONS- OCH SERVISKABLAR FÖREKOMMER SKALL SCHAKTDJUP VARA 0,55 OCH LEDNINGSBÄDD UTFÖRAS, DAVSETT MARKBESKAFFENHET.

NEDLÄGGNINGSDJUP FÖR HÖGSPÄNNINGSLEDNING 0,75 M. LEDNINGSBÄDD UTFÖRS.

LEDNINGSBÄDD OCH SKYDDSFYLLNING UTFÖRS UNDER KONTROLL AV ENERGIVERKET OCH EE.

SCHAKT FÖR KABELSKÅP OCH FUNDAMENT FÖR BELYSNINGSSTOLPAR UTFÖRS MED PLACERINGAR ENLIGT MARKPLANERINGSRITNING.

FUNDAMENT FÖR BELYSNINGSSTOLPAR SAMT RIKTNING AV DESSA UTFÖRS AV MC.

LEDNINGAR I RÖR SKALL VARA ÖMDRAGBARA.

DÄR SERVISLEDNING LÄGGS I KABELRÖR ENLIGT NEDAN ERFORDRAS DOCK EJ LEDNINGSBÄDD ENLIGT OVAN. GÄLLER TOMTMARK.

ENERGIVERKETS HÖGSPÄNNINGS-, DISTRIBUTIONS- OCH SERVISKABLAR

ELVERKET TILLHANDAHÅLLER PLANA KABELSKYDD TYP SPH FÖR SKYDD AV SINA KABLAR I PARKVÄG FÖRDI IDROTTSPLATSEN OCH I KOMMUNIKATIONSTORGET.

EE LÄGGER KABELSKYDD ENLIGT ÖVAN.

EE LEVERERAR OCH LÄGGER KABELRÖR SRN 50 FÖR SERVISKABLAR MELLAN HUS OCH KABELSKÅKT I KOMMUNIKATIONSTORGET.

1. ELVERKETS HÖGSPÄNNINGSKABLAR.
2. ELVERKETS DISTRIBUTIONSKABLAR.

ELVERKETS SERVISKABLAR EKKJ 3x10/10.
ELVERKETS KABELSKÅP
FASADMÄTARSKÅP

HUVUDLEDNINGAR, GRUPPLEDNINGAR

ELVERKET TILLHANDAHÅLLER PLANA KABELSKYDD TYP SPH FÖR SKYDD AV VÄGBELYSNINGSLEDNINGAR TILL OCH I LOKALGATA OCH I PARKVÄG FÖRDI IDROTTSPLATSEN.

FÖR ÖVRIGA LEDNINGAR I MARK LEVERERAR OCH LÄGGER EE KABELRÖR SRN 50.

HUVUDLEDNING MELLAN FASADMÄTARSKÅP OCH GRUPPCENTRAL I SMÅHUS FRÅNGÅR AV RESP. HUSRITNING.

GRUPPLEDNINGAR MELLAN SMÅHUS OCH FRISTÅENDE CARPORT FRÅGAR AV RESP. HUSRITNING.

11. VÄGBELYSNINGSLEDNINGAR SKALL VARA EKKJ 3x10/10 TILL OCH ENELLAN SAMTLIGA VÄGBELYSNINGSSTOLPAR.
12. GRUPPLEDNINGAR SKALL VARA EKKJ 2x2,5/2,5 TILL OCH ENELLAN KABELSKÅP FÖR CENTRALANTENNUTRUSTNING.

SKÅP FÖR MÄTANORDNING, VÄGBELYSNINGS- OCH CENTRALANTENNUTRUSTNING.
SKÅP FÖR CENTRALANTENNUTRUSTNING.
VÄGBELYSNINGSSTOLPE, LITT SI.

HÄNVISNINGAR

BTR. INSTALLATION I SMÅHUS, SE RESP. HUSRITNING.
BTR. PLUSHÖJDER, SE MARKPLANERINGSRITNING.
BTR. SCHAKTER SE ÄVEN RITNING ME 121 OCH ME 122.
BTR. TYPSEKTIONER FÖR SCHAKTER, SE RITNING ME 112.
BTR. PLACERING AV KABELSKÅP, STOLPAR MM, SE TYPDETALJRITNING ME 112.

AB ELEKTROBYRÅN

E NILS NORRMAN AB
KONSULTERANDE INGENJÖRSBYRÅ
KRAFT- LJUS- VÄRME- TELESIGNAL

SA | SA | NN

90-11-27
RELATIONSRITNING

ARBETSRITNING
SMÅHUSAVDELNINGEN
1915-03-21

SMÅA
Stockholms Fastighetskontor
Småhusavdelningens Arkitektkontor

ES

BROTTBY
DEL AV KARBY 3:1
VALLENTUNA KOMMUN
ELSERVISER, HUVUDLEDNINGAR, GRUPPLEDNINGAR I MARK. VÄGBELYSNINGSANLÄGGNING

940 | ME 112 | A